


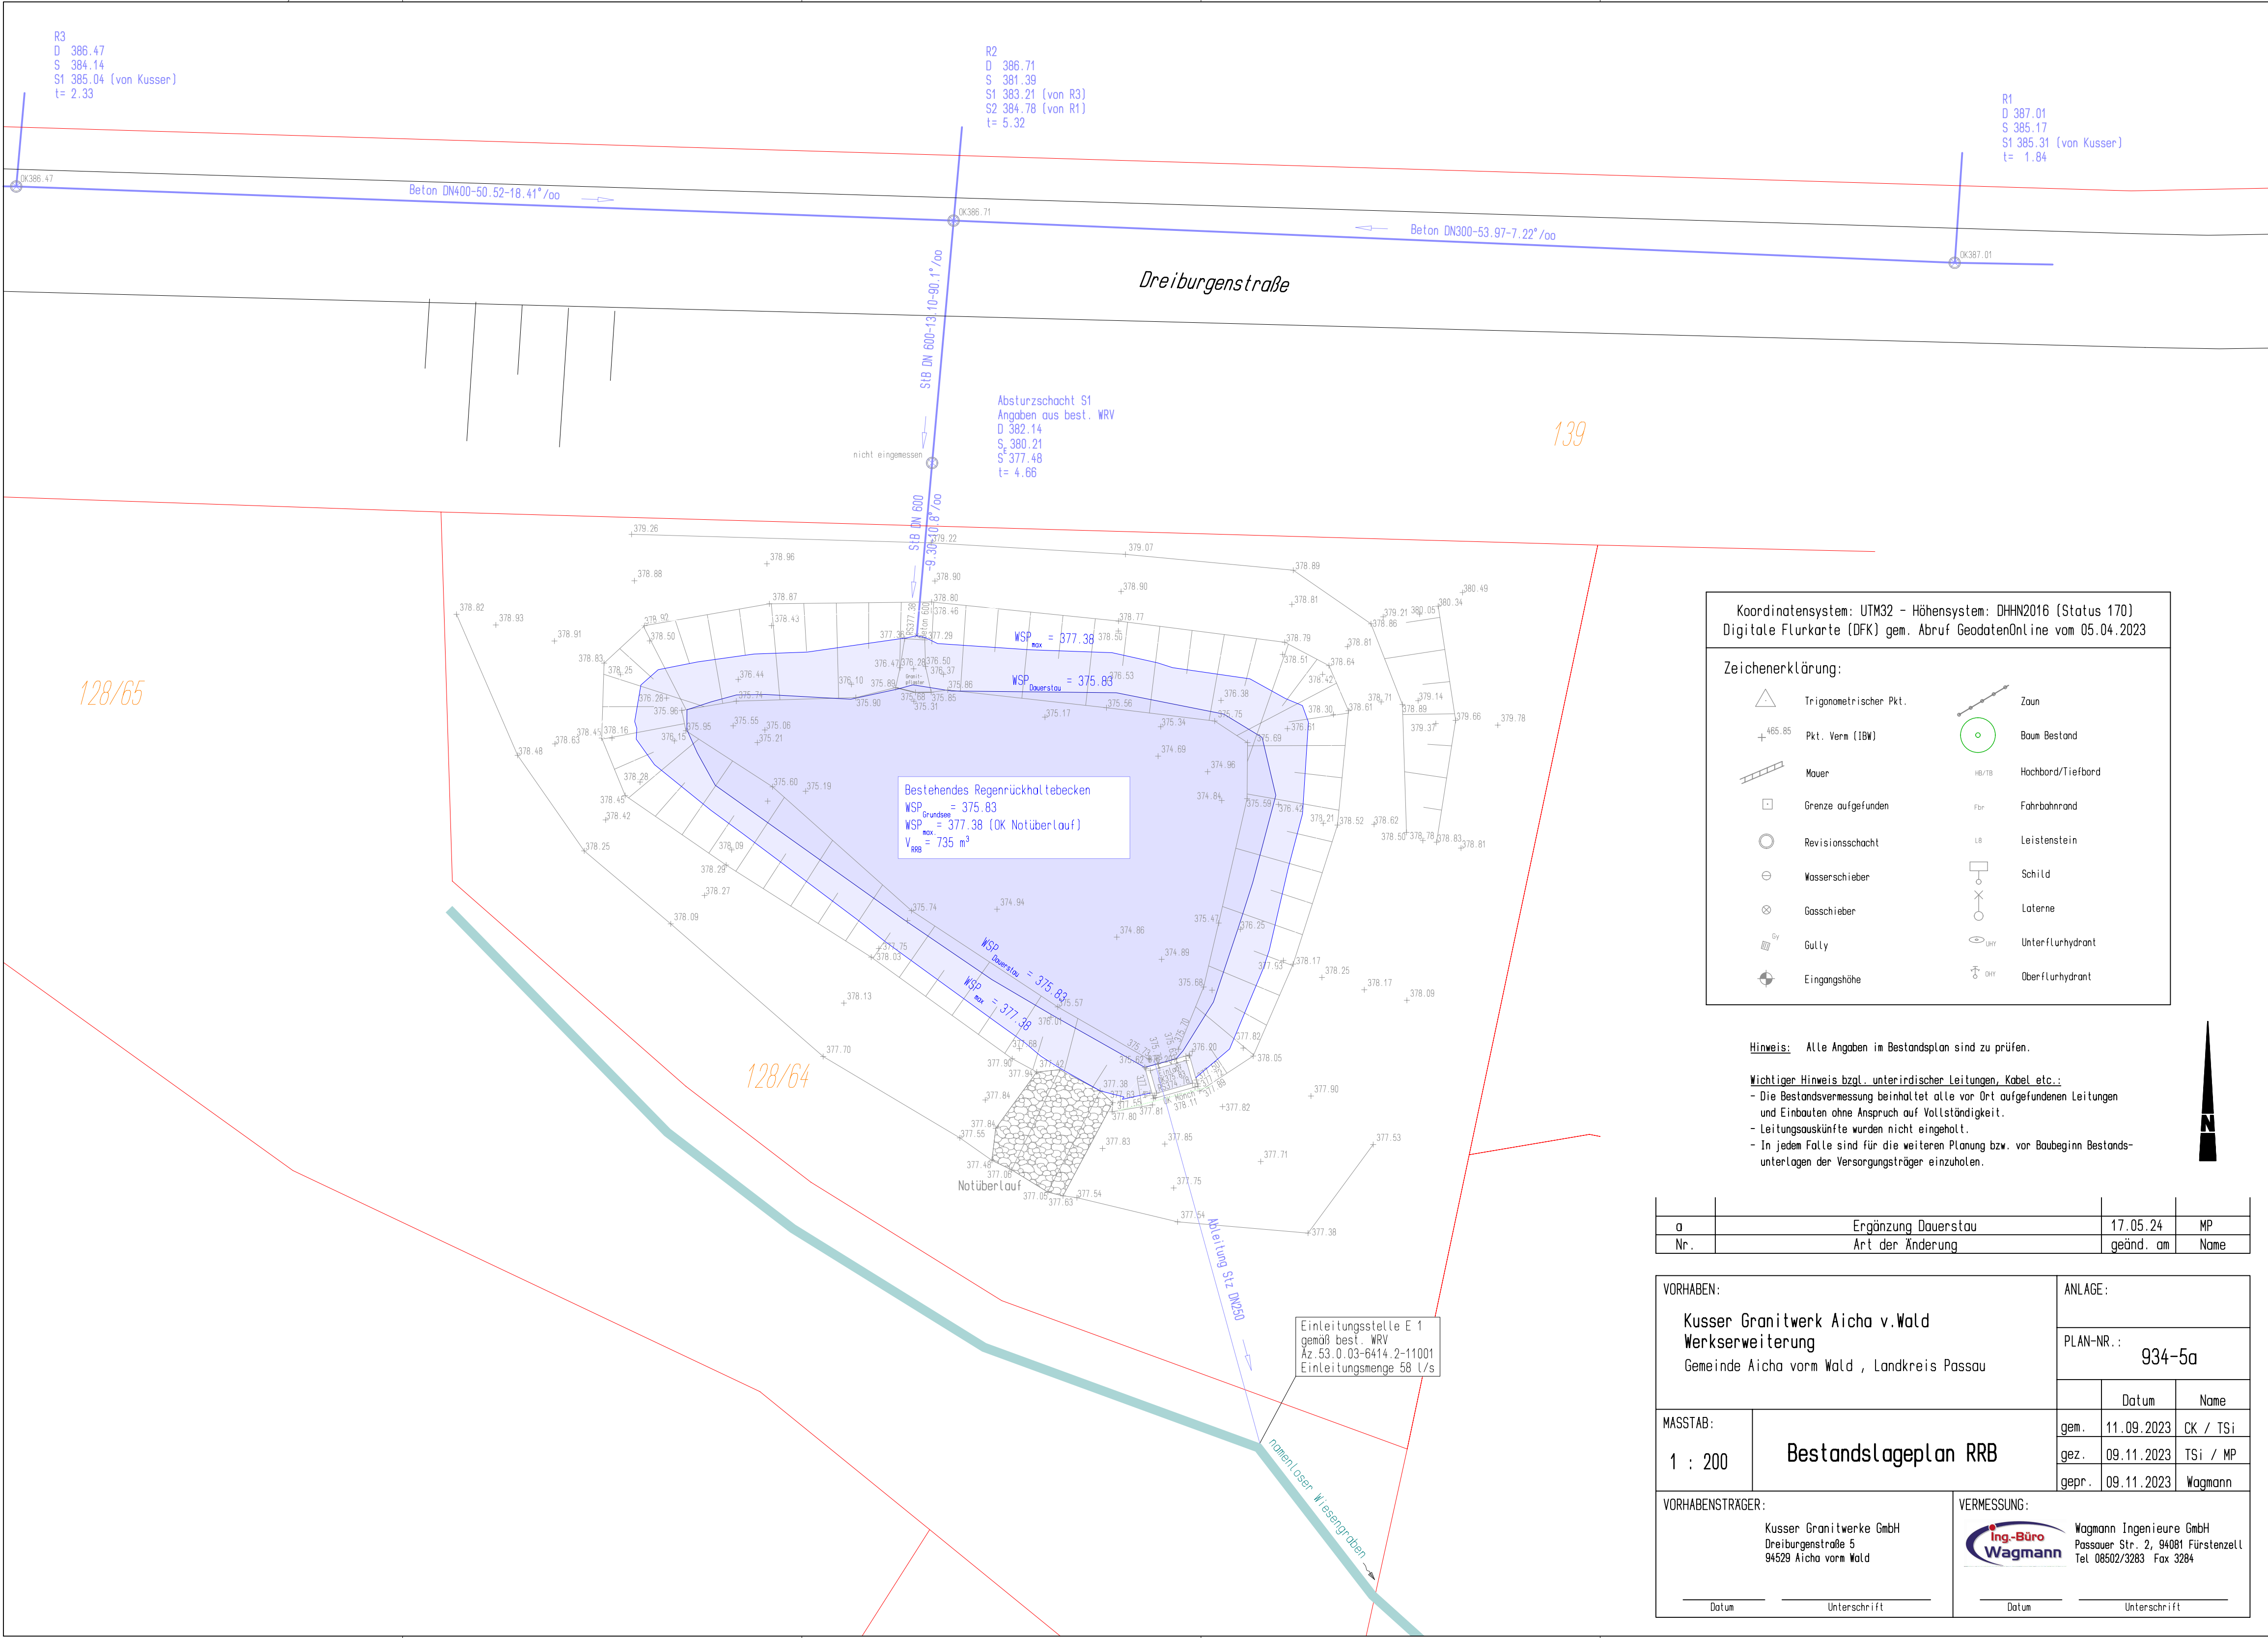

Koordinatensystem: UTM32 - Höhensystem: DHHN2016 (Status 170)
Digitale Flurkarte (DFK) gem. Abruf GeodatenOnline vom 05.04.2023

Zeichenerklärung:

Trigonometrischer Pkt.

Pkt. Verm. (IBV)

Mauer

Grenze aufgefunden

Revisionschacht

Wasserschieber

Gasschieber

Gully

Eingangshöhe

Zaun

Baum Bestand

Hochbord/Tiefbord

Fahrbahnrand

Leistenstein

Schild

Laterne

Unterflurhydrant

Oberflurhydrant

Hinweis: Alle Angaben im Bestandsplan sind zu prüfen.

Wichtiger Hinweis bzgl. unterirdischer Leitungen, Kabel etc.:

- Die Bestandsvermessung beinhaltet alle vor Ort aufgefundenen Leitungen und Einbauten ohne Anspruch auf Vollständigkeit.
- Leitungsauskünfte wurden nicht eingeholt.
- In jedem Falle sind für die weiteren Planung bzw. vor Baubeginn Bestandsunterlagen der Versorgungsträger einzuholen.

a	Ergänzung Dauerstau	17.05.24	MP
Nr.	Art der Änderung	geänd. am	Name

VORHABEN:		ANLAGE:		
Kusser Granitwerk Aicha v.Wald Werkserweiterung Gemeinde Aicha vorm Wald , Landkreis Passau		PLAN-NR.: 934-5a		
		Datum	Name	
MASSTAB: 1 : 200	Bestandslageplan RRB	gem.	11.09.2023 CK / TSi	
		gez.	09.11.2023 TSi / MP	
		gepr.	09.11.2023 Waggmann	
VORHABENSTRÄGER:		VERMESSUNG:		
Kusser Granitwerke GmbH Dreiburgstraße 5 94529 Aicha vorm Wald		 Waggmann Ingenieure GmbH Passauer Str. 2, 94081 Fürstenzell Tel 08502/3283 Fax 3284		
Datum		Unterschrift		